


CORTILE

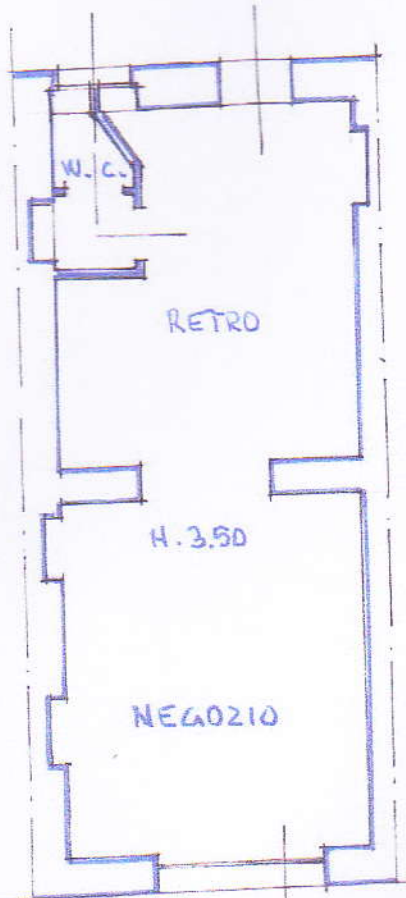

VIA SAN BERNARDO

TRIBUNALE DI MILANO SEZIONE III ESECUZIONI IMMOBILIARI
R.G.E. 4439/2012 GIUDICE DOTT.SSA M.G. MENNUNI

RILIEVO STATO DI FATTO 29 MAGGIO 2014 DEL BUENO
POSTO AL PIANO TERRENO DELL'EDIFICIO DI
VIA SAN BERNARDO N.32 MILANO DI CUI AL

FOGLIO 660 PARTICELLA 28 SUB 58 - SCALA 1:100



Allegato c)



29/5/2014 15:51



29/5/2014 16:16

TRIBUNALE DI MILANO Sez. Esecuzioni Immobiliari RGE 3696 / 2010
 Giudice: Dott.ssa MERVINI MARIA GABRIELLA
 UNICREDIT BANCA SPA / ~~XXXXXXXXXXXXXXXXXXXX~~

NEGOZIO DI UNA LUCE CON RETRO IN MILANO VIA SAN BERNARDO 32

Foto 1-2 Vetrius del negozio su via San Bernardo
 29.5.2014 Porta e finestra retro negozio sulla corte





TRIBUNALE DI MILANO Sez. Esecuzioni Immobiliari RGE 3696/2010
 Giudice: Do^{ssa} MENNUNI MARIA GABRIELLA
 UNICREDIT BANCA SPA/ G. ~~XXXXXXXXXX~~

NEGOZIO DI UNA LUCE CON RETRO IN MILANO VIA SAN BERNARDO 32

FOTO 3-4 Intervista del negozio e arco su retro
 29.5.2014 Retro negozio e porta sulla corte





TRIBUNALE DI MILANO Sez. Esecuzioni Immobiliari RGE 3696/2010
 Giudice: Dott.ssa MENNUNI MARIA GABRIELLA
 UNI CREDIT BANCA SPA / ~~XXXXXXXXXXXX~~

NEGOZIO DI UNA LUCE CON RETRO IN MILANO VIA SAN BERNARDO 32

Foto 5-6 Antibagno con lavabo e caldaialetta autonoma
 29.5.2014 W.C. con finestra sulla corte

